其余: ✓

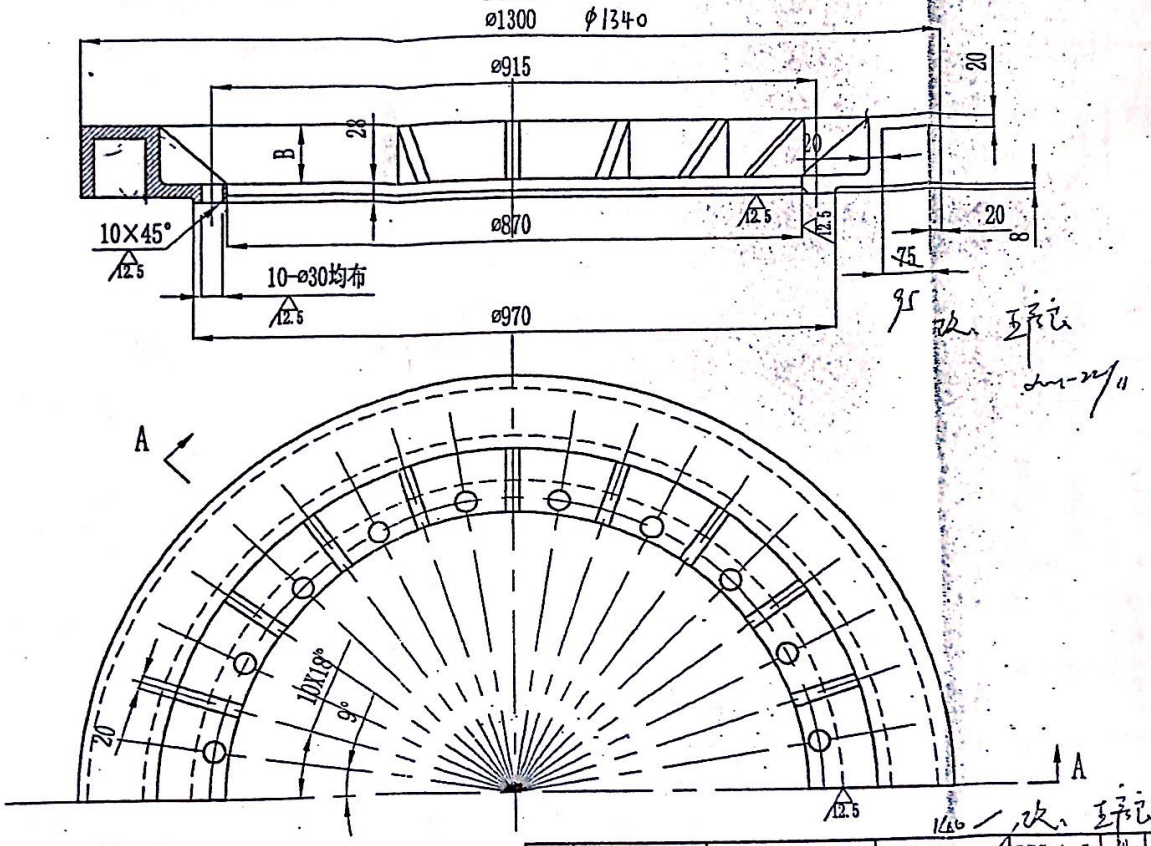

序号 No.	标准或图号 STANDARD OR DRAWING No.	名称 DESCREPTION	规格 SIZE	材料 MATERIAL	单位 UNIT	数量 QTY	单重 EACH	总重 TOTAL	备注 REMARKS
26	本图	护罩	B=~~120~~ 110	RTCr1.5	件		102		
12	本图	护罩	B=~~95~~ 70	RTCr1.5	件		81		

重量 WEIGHT (kg)

技术要求

1、未注圆角R5;
2、标号12、26两护罩的结构完全一致，除尺寸B不同外，其余均同;
3、标号12尺寸B=70，质量69.3Kg;标号26护罩B=120，质量102Kg.

序号 No.	说明 DESCRIPTION	修改 REV	审核 CHK	日期 DATE
⚠				
⚠				
⚠				

审定 APPROVED		阶段 PHASE	
审核 CHECKED		专业 SPECIALITY	
设计 DESIGNED		比例 SCALE	
制图 DRAWN		日期 DATE	

株洲火炬工业炉有限责任公司
ZHUZHOU TORCH INDUSTRIAL FURNACE CO.,LTD.

多膛炉项目		护罩	
RTCr1.5		所属图号 DRAW.TO No.	XD-JS03-0
材料 METERIAL	重量 WEIGHT (kg)	XD-JS03-9	⚠

2018.5.9